

STADT GÜGLINGEN

Tagesordnungspunkt Nr. 4
Vorlage Nr. 64/2022 - Ö
Sitzung des Gemeinderates
am 12. April 2022
-öffentlich-
AZ 022.31

Schulweg Katharina-Kepler-Schule - Zusätzliche Straßenleuchten Weinsteige

Beschlussantrag

Die Verwaltung stellt den Antrag den Auftrag von 5 neuen Lichtmasten entlang dem Gehweg beim Spielplatz Weinsteige zum Angebotspreis von 41.066,90 € brutto zu erteilen.

Gohm/25.03.2022

ABSTIMMUNGSERGEBNIS		
	Anzahl	
Ja-Stimmen		
Nein-Stimmen		
Enthaltungen		

Es wird verwiesen auf die Gemeinderatssitzung vom 19.10.2021, TOP 8 Verschiedenes.

Aus Reihen des Gemeinderats erhielt die Verwaltung den Hinweis, dass der Gemeinderat von Eltern der Katharina-Kepler-Schule angesprochen wurde, dass die Ausleuchtung des Schulweges am Spielplatz an der Weinsteige vorbei und oberhalb der Sporthalle entlang sei relativ schwach.

Die Verwaltung hatte zugesagt die Ausleuchtung zu überprüfen.

Vor Ort ist festzustellen, dass die bestehende Straßenbeleuchtung an der Weinsteige auf Höhe des Spielplatzes entlang dem Gehweg auf der Nordseite der Straße verläuft. Die Schulkinder benutzen sinnvollerweise jedoch den Gehweg auf der Südseite welcher direkt am Spielplatz vorbeiführt.

In diesem Bereich ist der Straßenabschnitt durch die dort vorhandenen öffentlichen PKW-Stellplätze sehr breit und die Straßenbeleuchtung auf der Nordseite kann den Gehweg auf der Südseite nicht besonders gut ausleuchten. Bei näherer

Betrachtungsweise kann man das Anliegen der Eltern gut nachvollziehen und die mangelhafte Ausleuchtung bestätigen.

Es stellt sich die Frage, warum im Zuge der Sanierung der Straße Weinsteige vor einigen Jahren nicht die Straßenbeleuchtung auf der südlichen Seite ausgeführt hat lässt sich dies damit begründen, dass entlang dem Spielplatzbereich große Bäume stehen und die Straße hätte nicht ordnungsgemäß ausgeleuchtet werden können.

Bereits im November`21 wurde von Seiten der Verwaltung mit der NetzeBW Kontakt aufgenommen und die Problematik angesprochen. lfe schaffen zu können.

Abhilfe kann nur geschaffen werden indem zusätzliche Straßenleuchten entlang dem Gehweg beim Spielplatz aufgestellt werden.

Die NetzeBW hat in diesem Gehwegabschnitt keine Leerrohre verlegt. Folglich müssen umfangreiche Tiefbaumaßnahmen ab der bestehenden Trafostation Ecke Weinsteige/Trollingerweg ausgeführt werden.

Damit dieser Gehwegabschnitt besser ausgeleuchtet werden kann sind 5 Lichtmasten mit einer Lichtpunkthöhe von 5 m erforderlich – siehe Anlage Plankopie.

Die erforderlichen Arbeiten wurden von Seiten der NetzeBW mit 41.066,90 € brutto angeboten.

Das Angebot beinhaltet:

- Lieferung und Montage der Lichtmasten einschl. Fundamente
- Lieferung und Verlegung von einem Erdkabel
- Herstellung eines Kabelgraben
- Anschlussarbeiten an das Straßenbeleuchtungsnetz in der Trafostation
- Lieferung und Montage der LED-Leuchten
- Projektierung und Bauleitung
- Dokumentation und Vermessung

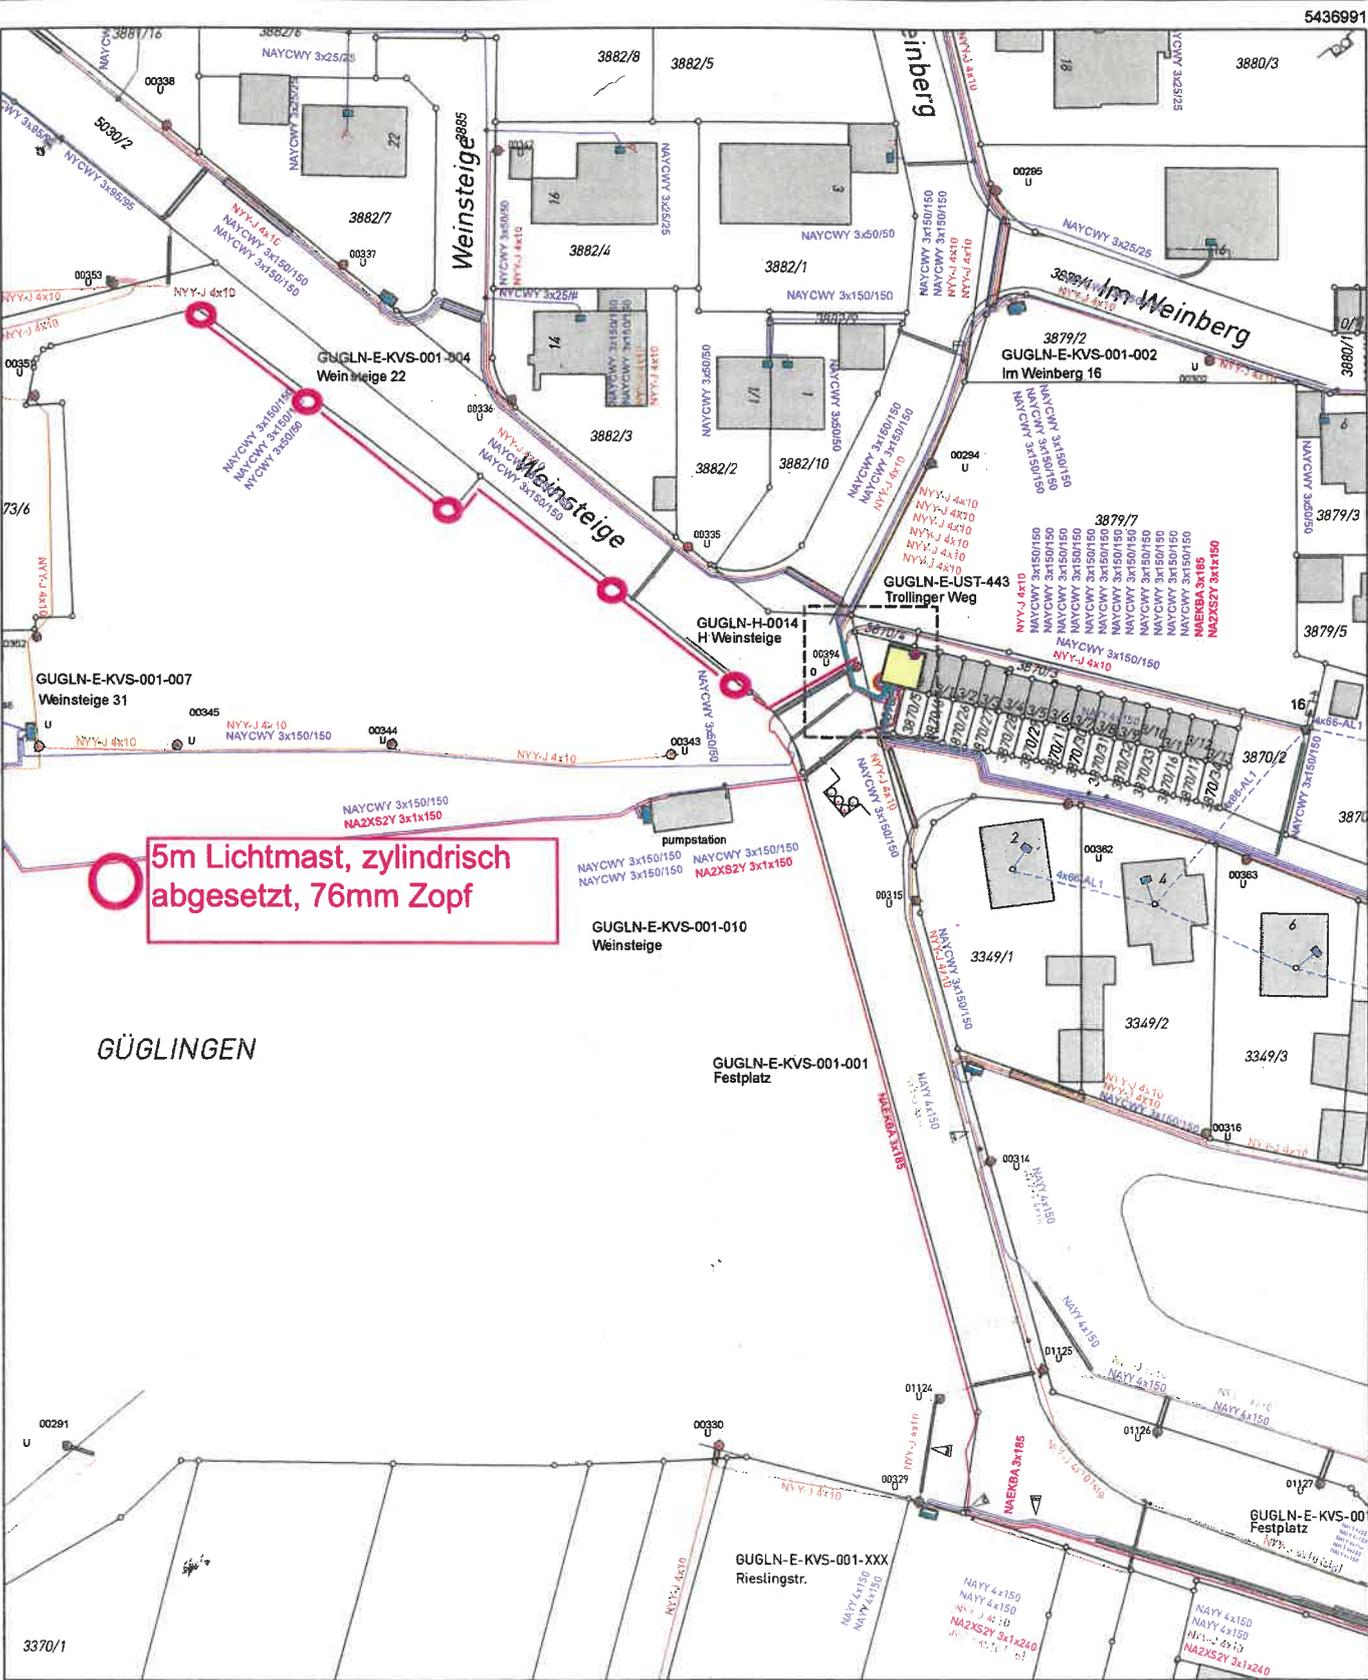
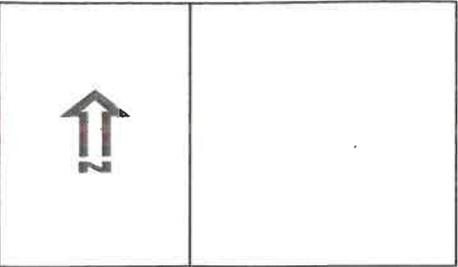
Aus Sicht der Verwaltung sollte dem Anliegen der Eltern entsprochen werden und der betroffene Gehwegabschnitt lt. Planausschnitt der NetzeBW mit 5 zusätzlichen Lichtmasten zu versehen und der Auftrag an die NetzeBW zu erteilen ist.

Gohm/25.03.2022

Netze BW GmbH
 Schelmenwasenstraße 15
 70567 Stuttgart
 1:1000

Planauskunft
 GIS Portal
 Bestandsplan

Ein Unternehmen der EnBW

Maßstab: 1:1000  Meter